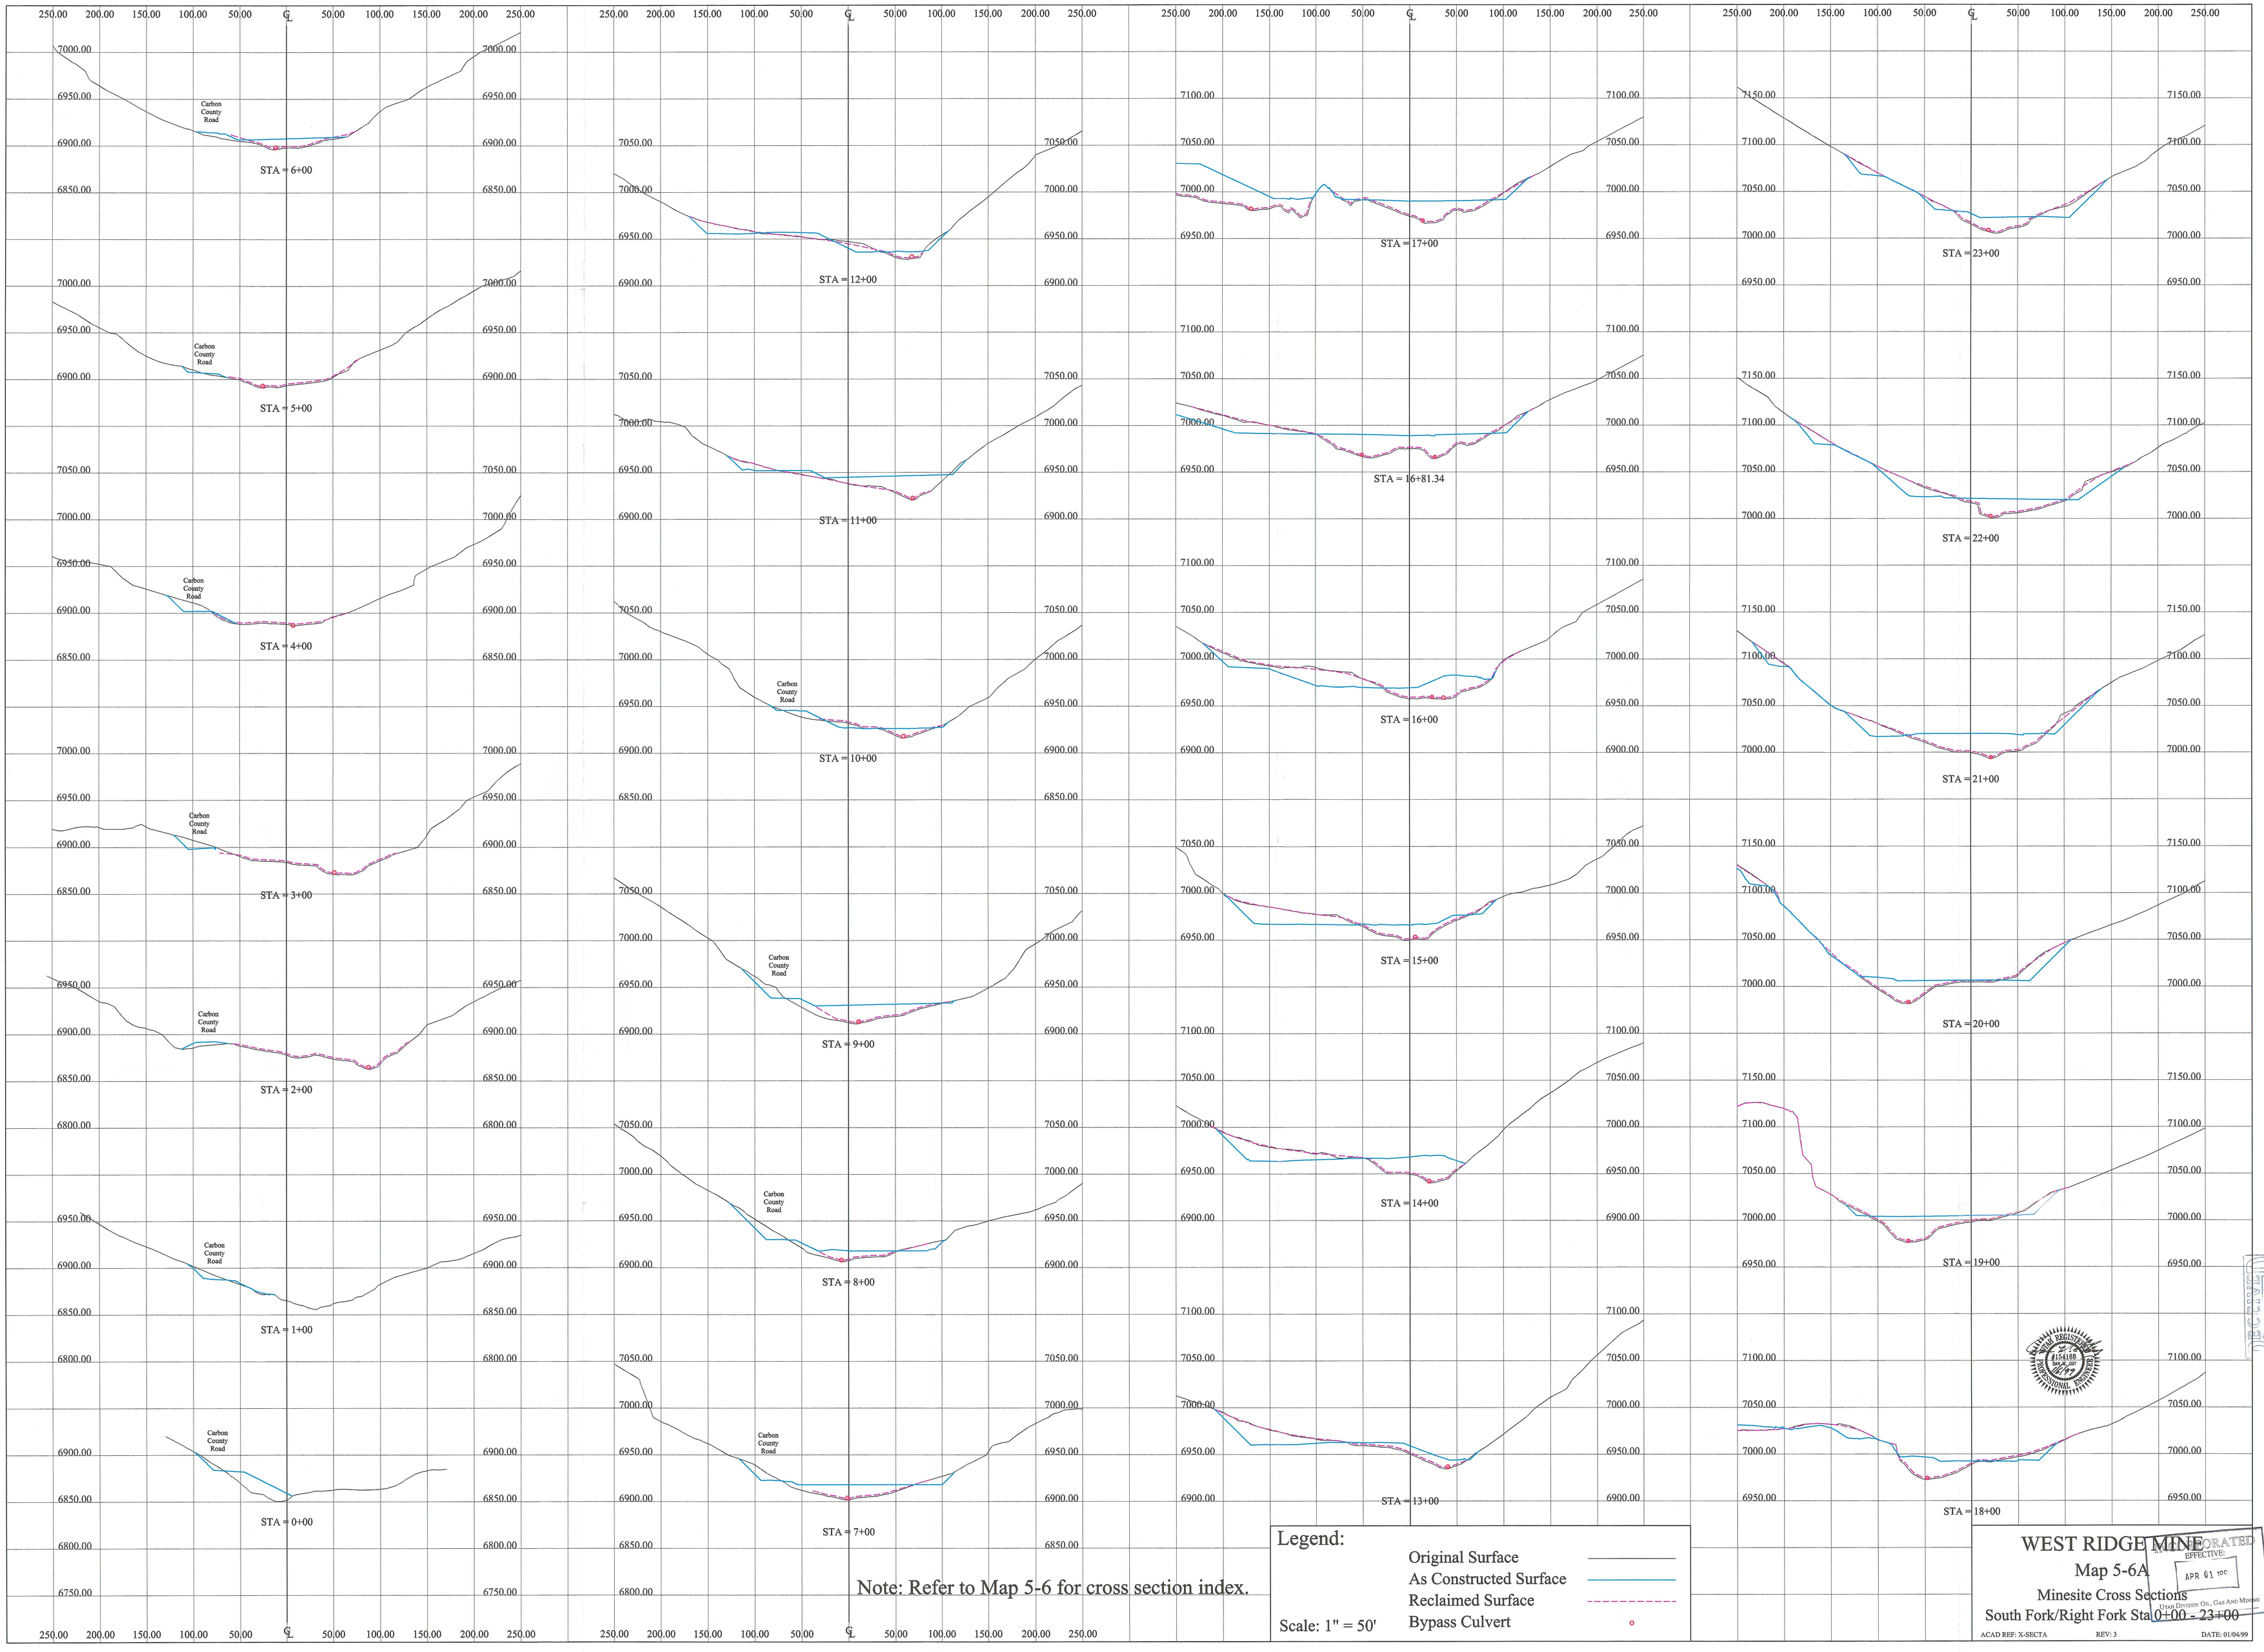
STA = 6+00
STA = 5+00
STA = 4+00
STA = 3+00
STA = 2+00
STA = 1+00
STA = 0+00
STA = 12+00
STA = 11+00
STA = 10+00
STA = 9+00
STA = 8+00
STA = 7+00
STA = 17+00
STA = 16+81.34
STA = 16+00
STA = 15+00
STA = 14+00
STA = 13+00
STA = 23+00
STA = 22+00
STA = 21+00
STA = 20+00
STA = 19+00
STA = 18+00
Carbon County Road
Note: Refer to Map 5-6 for cross section index.
Legend:
Original Surface
As Constructed Surface
Reclaimed Surface
Bypass Culvert
Scale: 1" = 50'
WEST RIDGE MINE
Map 5-6A
Minesite Cross Sections
South Fork/Right Fork Sta 0+00 - 23+00
ACAD REF: X-SECTA
REV: 3
DATE: 01/04/99
UTAH REGISTERED #154168 PROFESSIONAL ENGINEER
INCORPORATED EFFECTIVE: APR 01 1999
RECEIVED JAN 11 1999 DIV. OF OIL, GAS & MINING