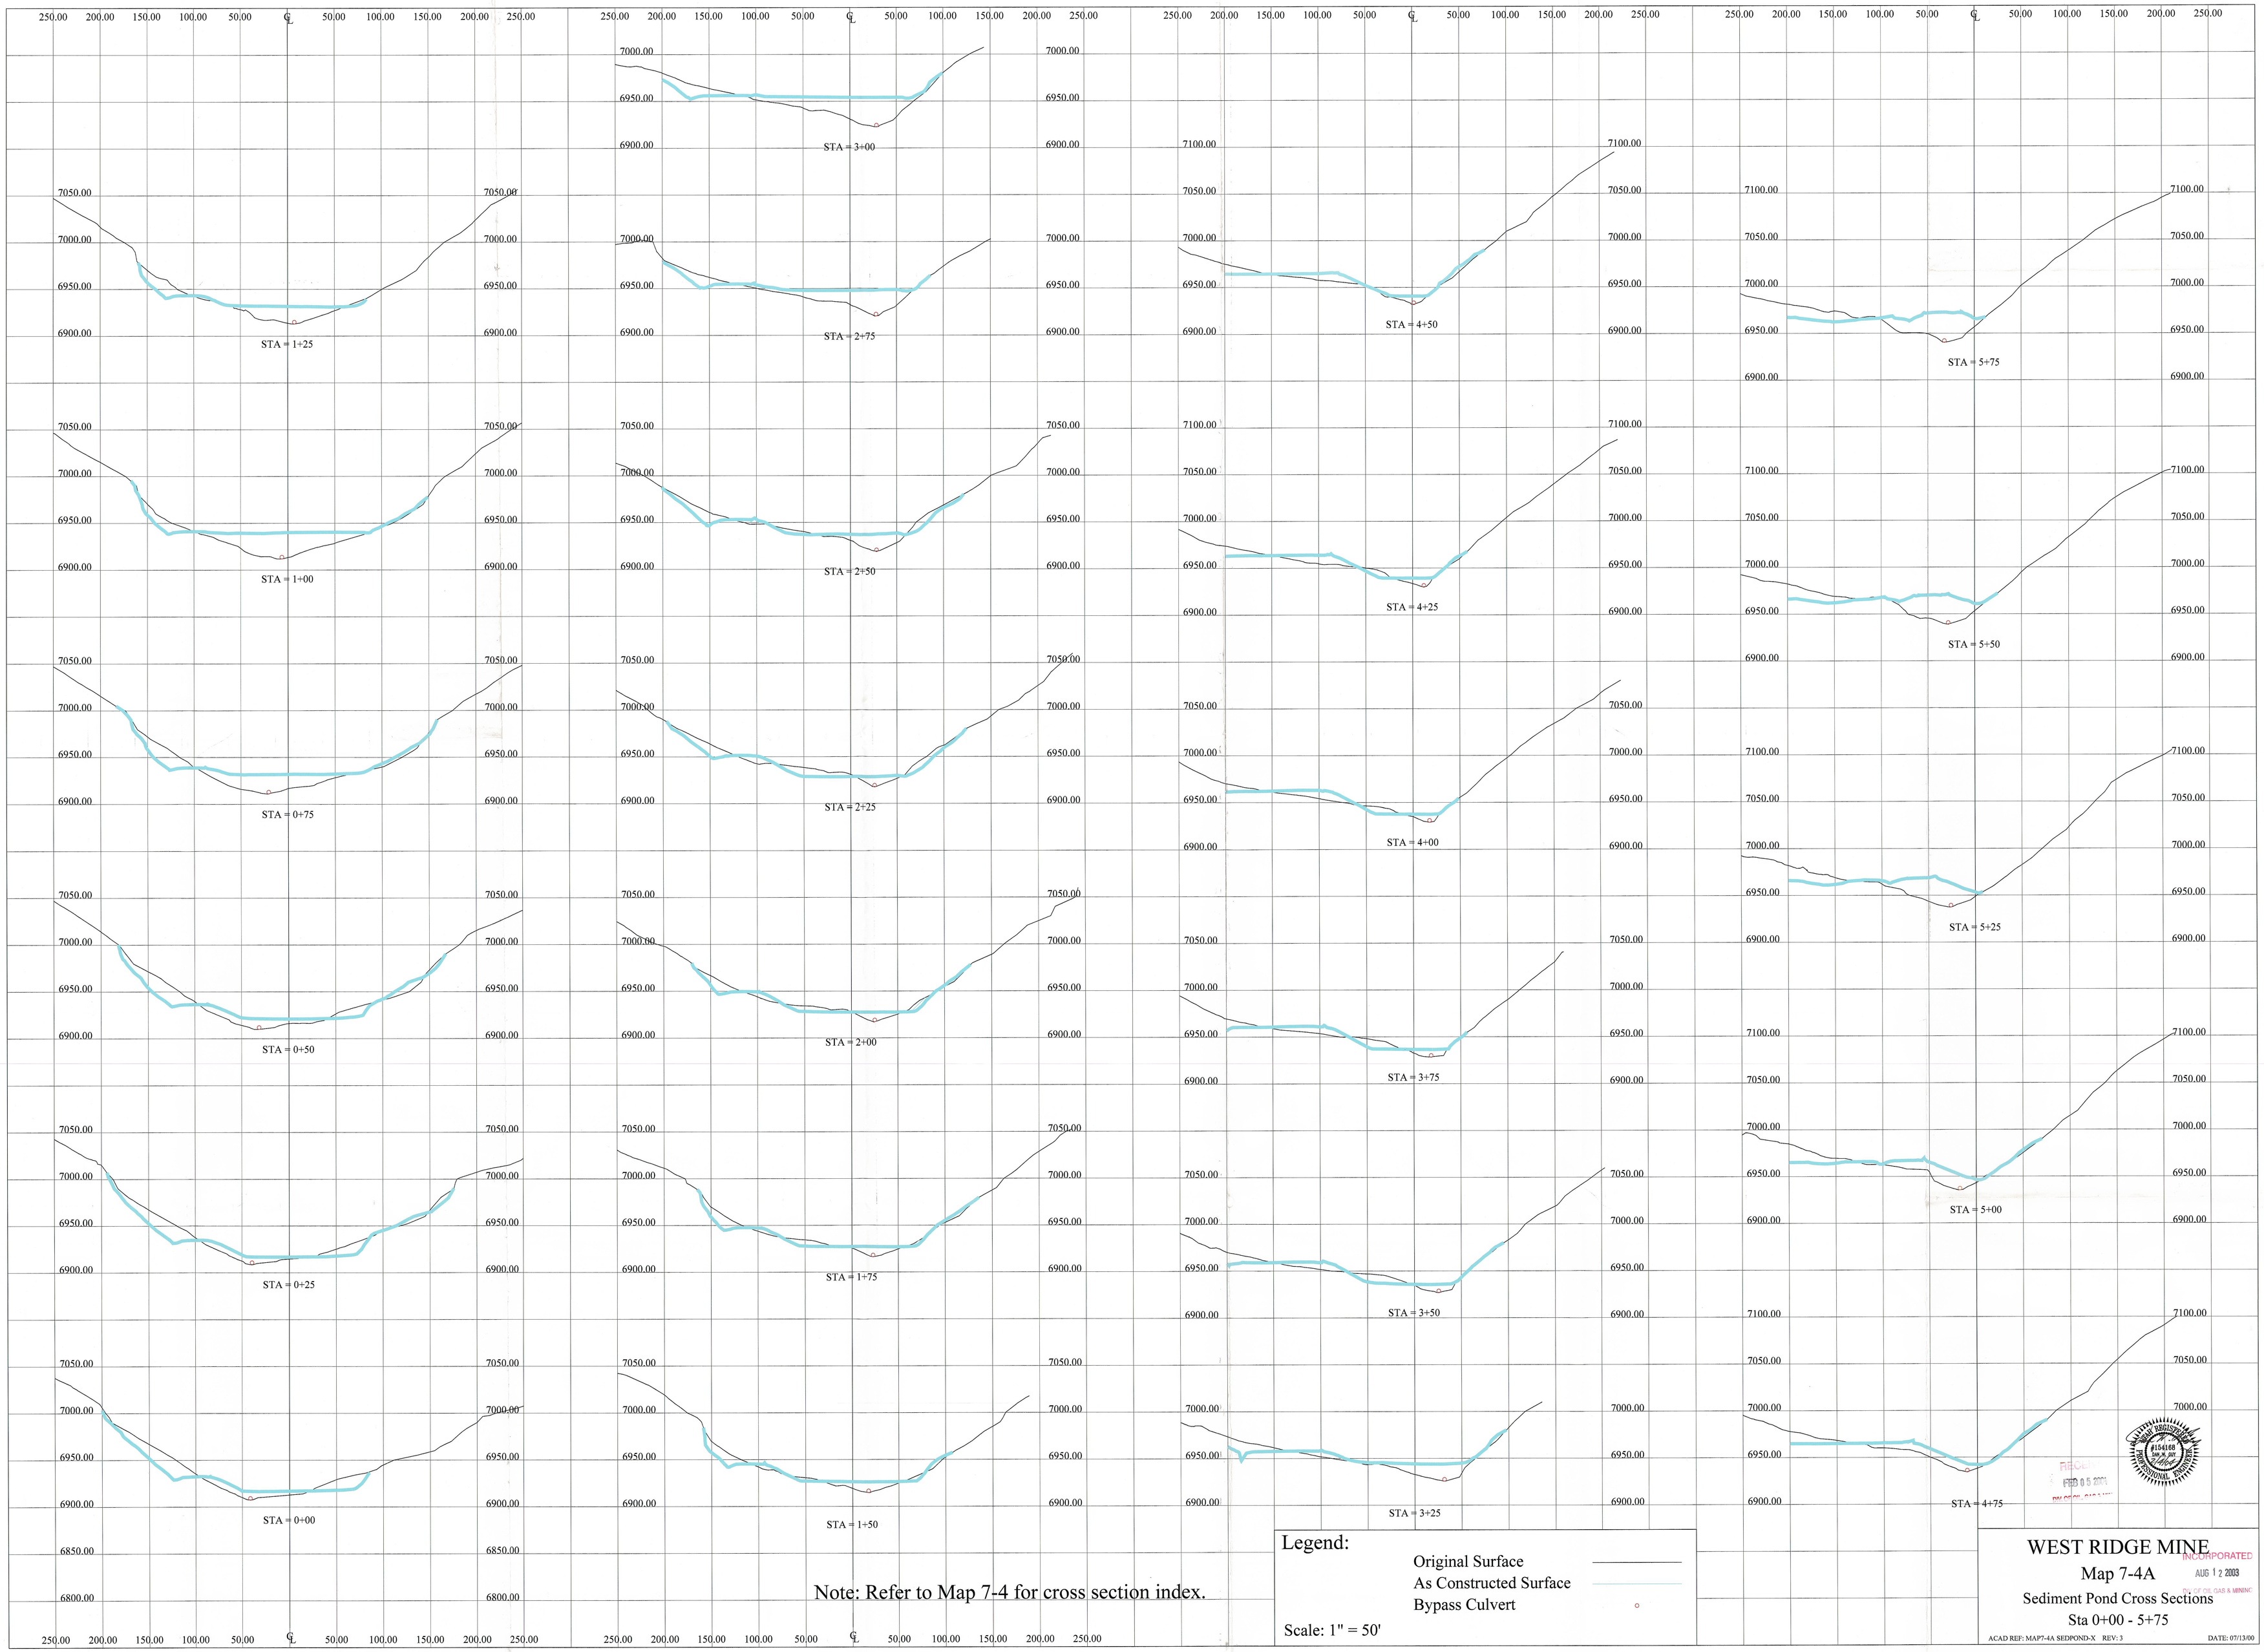
STA = 1+25
STA = 1+00
STA = 0+75
STA = 0+50
STA = 0+25
STA = 0+00
STA = 3+00
STA = 2+75
STA = 2+50
STA = 2+25
STA = 2+00
STA = 1+75
STA = 1+50
STA = 4+50
STA = 4+25
STA = 4+00
STA = 3+75
STA = 3+50
STA = 3+25
STA = 5+75
STA = 5+50
STA = 5+25
STA = 5+00
STA = 4+75
Legend:
Original Surface
As Constructed Surface
Bypass Culvert
Scale: 1" = 50'
Note: Refer to Map 7-4 for cross section index.
WEST RIDGE MINE
Map 7-4A
Sediment Pond Cross Sections
Sta 0+00 - 5+75
ACAD REF: MAP7-4A SEDPOND-X REV: 3
DATE: 07/13/00
INCORPORATED
AUG 1 2 2003
DIV. OF OIL, GAS & MINING
FEB 0 5 2001